


### F2RKLARINGAR

- Brandcellsgräns
- Utrymningsskylt
- BP. Brandpost med 30m slang
- N7dutgang
- Brändklass d7rrar/glaspartier till trapphus:  
Trapphus T1 - EC30  
Trapphus T2, T3 - EIC30
- SYSTEMLINJE
- X1 SEKUNDÄRLINJE
- FG.0.0 PLUSH7JD F7RDIGT GOLV

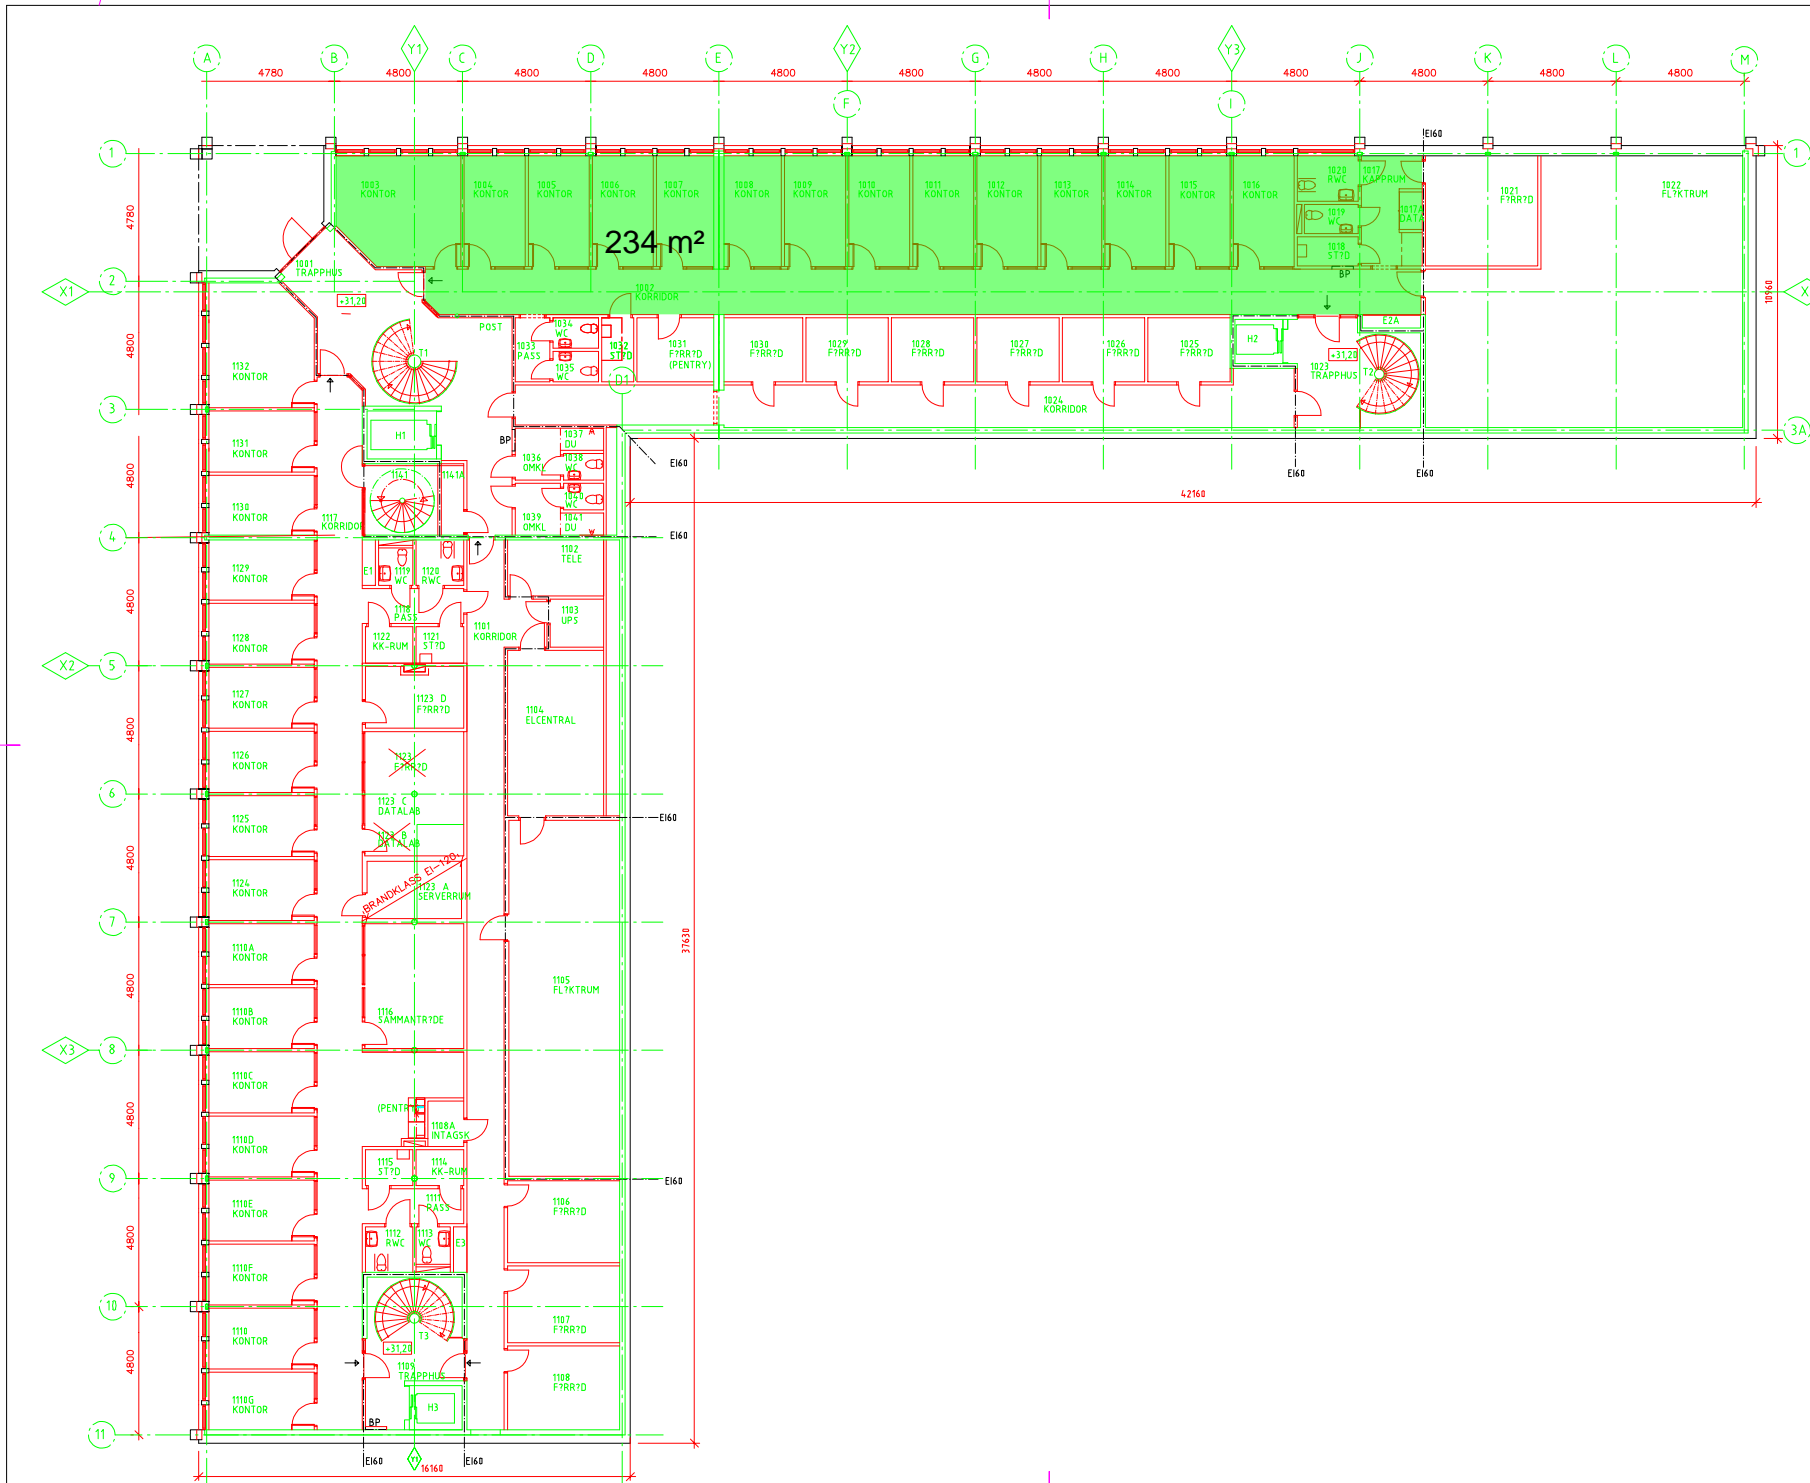

BET	AMT	NORDEN AVEN	SIK	DATA
<b>RELATIONSHANDLING</b>				
<b>Uminova</b> <b>SCIENCE PARK</b> Etapp 4				
A	ARKINOVA	ARKITEKTER	090-17 24 10	FAX 17 24 10
K	VAB	KONSTRUKTÖRER	090-19 38 00	FAX 19 31 00
V	VAB-VVS		090-19 38 00	FAX 19 32 00
E	VAB-EL		090-19 38 00	FAX 19 32 00
M	KM	ANL7GNINGSTEKNIK	090-17 22 60	FAX 12 35 40
UPPDRAG NR		BITAD AV		HANDLIGGARE
DATUM		ANSVARIG		J. REINKAINEN
UMET 2000-11-08				
V7NING 1				
SKALA		NUMMER		BET
1:100-A1 1:200-A3		A309:01		