


BET	ANT	ÄNDRING AVSER	DATUM	Sign.
-----	-----	---------------	-------	-------

## RELATIONSHANDLING

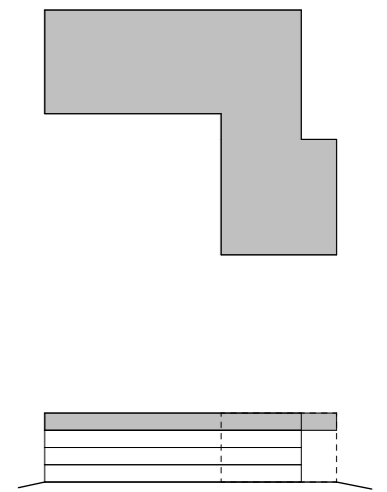

BYGG-HERRE	BALTICGRUPPEN AB		
A	LINK ARKITEKTUR		
K			
E			
V			

UPPDRAG NR	RITAD AV	HANDLÄGGARE
70050110	FSg	ADT
DATUM	ANSVARIG	
2022-06-14	ARNO DE RYST	

KV LAXEN 48, ÖSTRA STRANDGATAN 26

PLAN 4, ÖVERSIKT