



2022-08-31 13:00:03 X:\4-Transit\Entities\TM\Uppdrag\2022\00076701_Syllen 6\A1 - Modellen\A-V-SYLLEN6.rvt

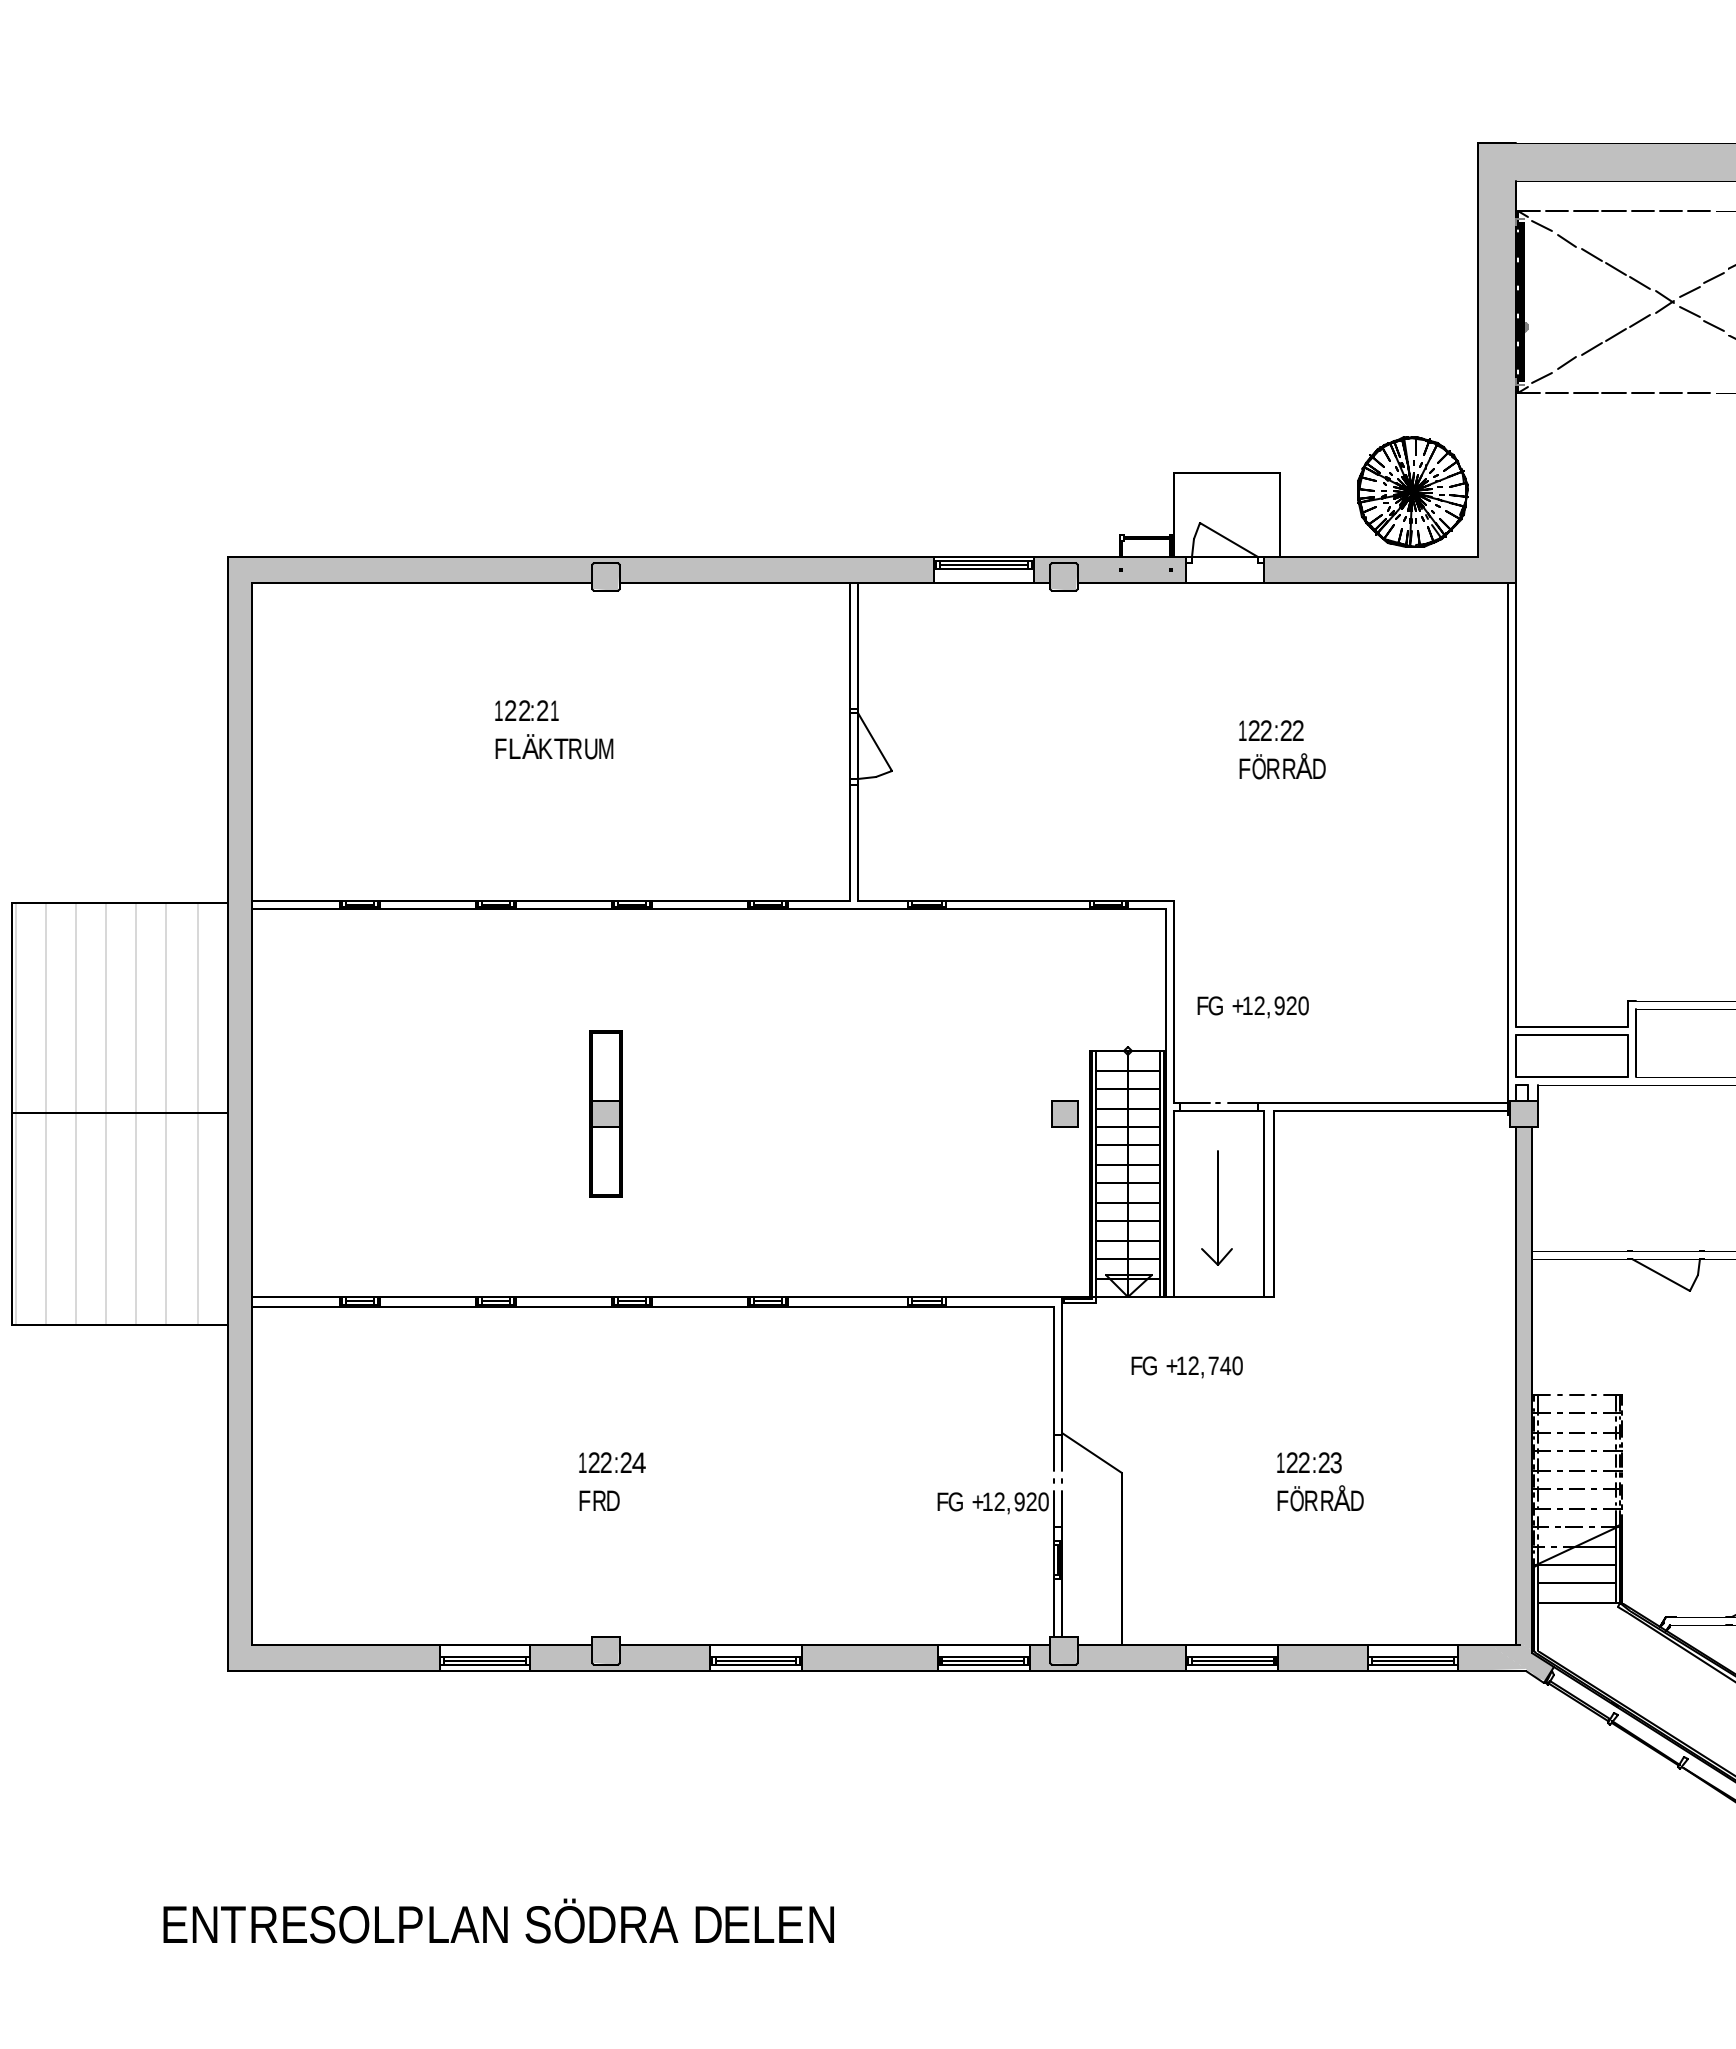

ENTRESOLPLAN SÖDRA DELEN

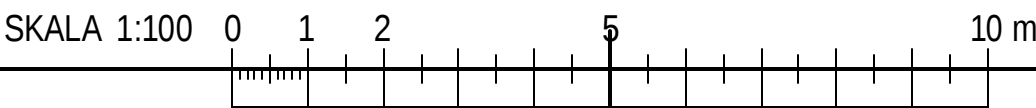

BET	ANDRINGEN AVSER	DATUM	SIGN
RELATIONSHANDLING			
OBS! Denna ritning får ej användas för beställning eller utförande utan att här ovanför vara försedd med texten "BYGGHANDLING"			
SYLLEN 6			
☒ A	AFRY		
UPPDRAG NR	PRATAD/KONSTR. AV	HANDLÄGGARE	
D0076701	DD	DD	
DATUM	ANSVARIG		
2022-08-31	VB		
PLAN 1, ENTRESOL			
SKALA	NUMMER	BET	
A1 1:100	A-40-1-12		
A3 1:200			