
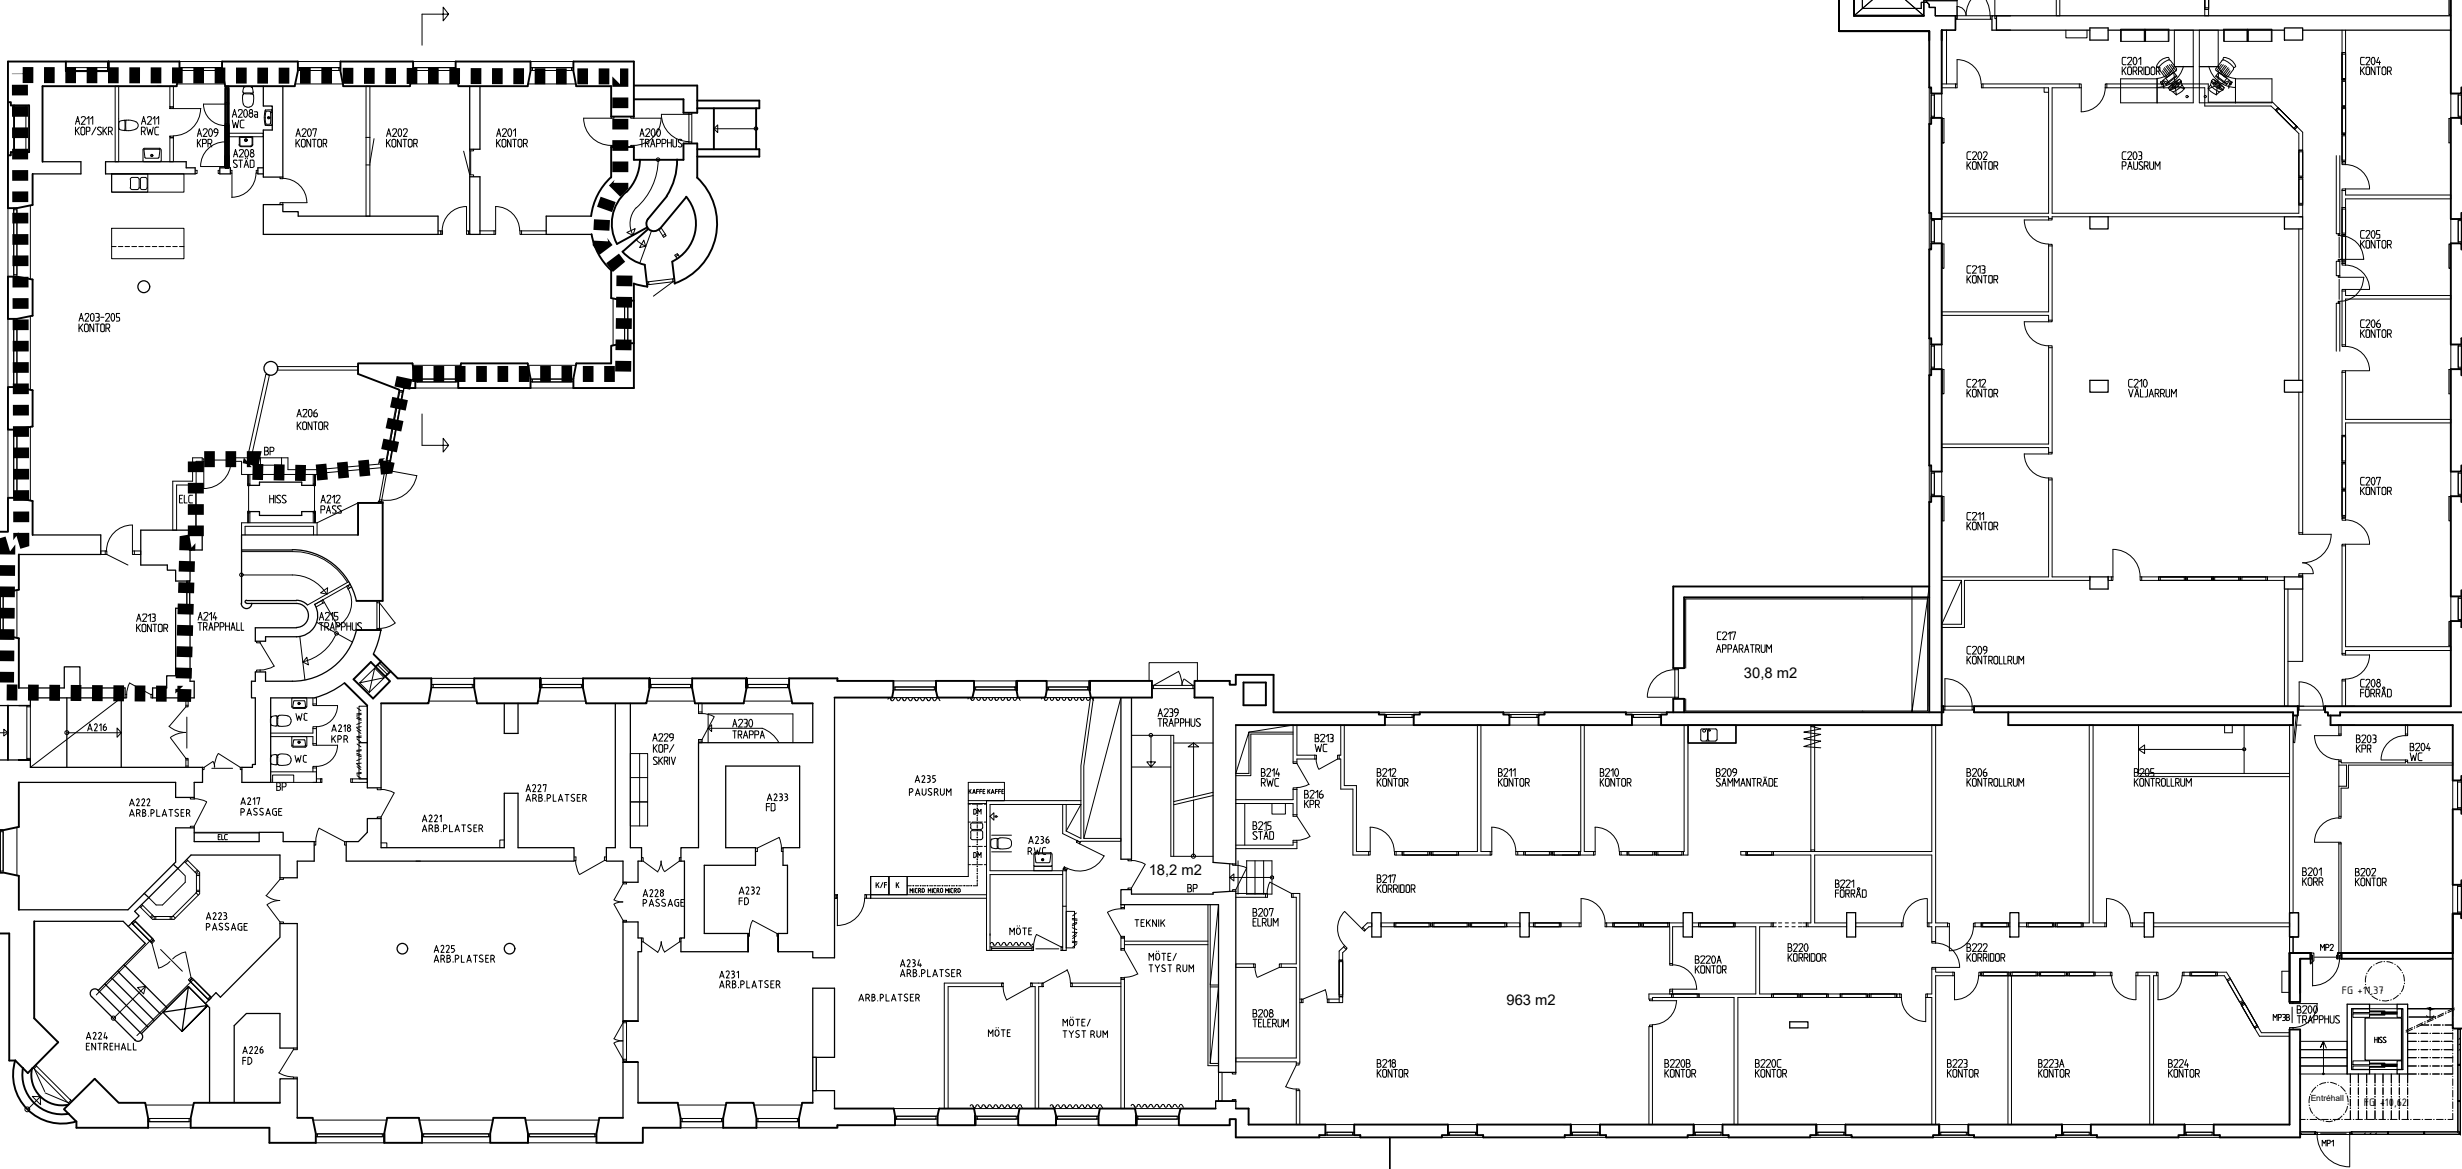


FÖRKLARINGAR:
RITNINGEN ÄR BASERAD PÅ ETT OSÄKERT UNDERLAG.
EXAKTA MÅTT BEHÖVES KONTROLLERAS PÅ PLATS

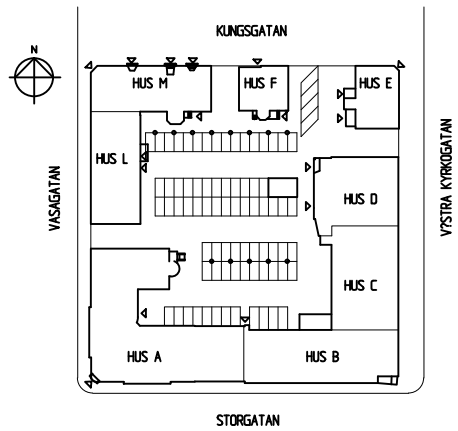

BET	ÄNDRINGEN AVSER	DATUM	SIGN
Relationshandling			
Kv Höder 7 UMEÅ			
KUND			
A SWECO ARCHITECTS AB 090-71 52 00			
K -		-	
KP -		-	
E -		-	
V -		-	
W -		-	
Spr -		-	
M -		-	
UPPDRAG NR	BITAD/KONSTR AV	HANDLAGGARE	
11006304	D. Cipi	P. Järholm	
DATUM	ANSVARIG		
2022-06-09	P. Järholm		
KV HÖDER 7, UMEÅ			
PLAN 2			
SKALA	NUMMER	BET	
A1 = 1:125 A3 = 1:250	A-40.1-02	-	