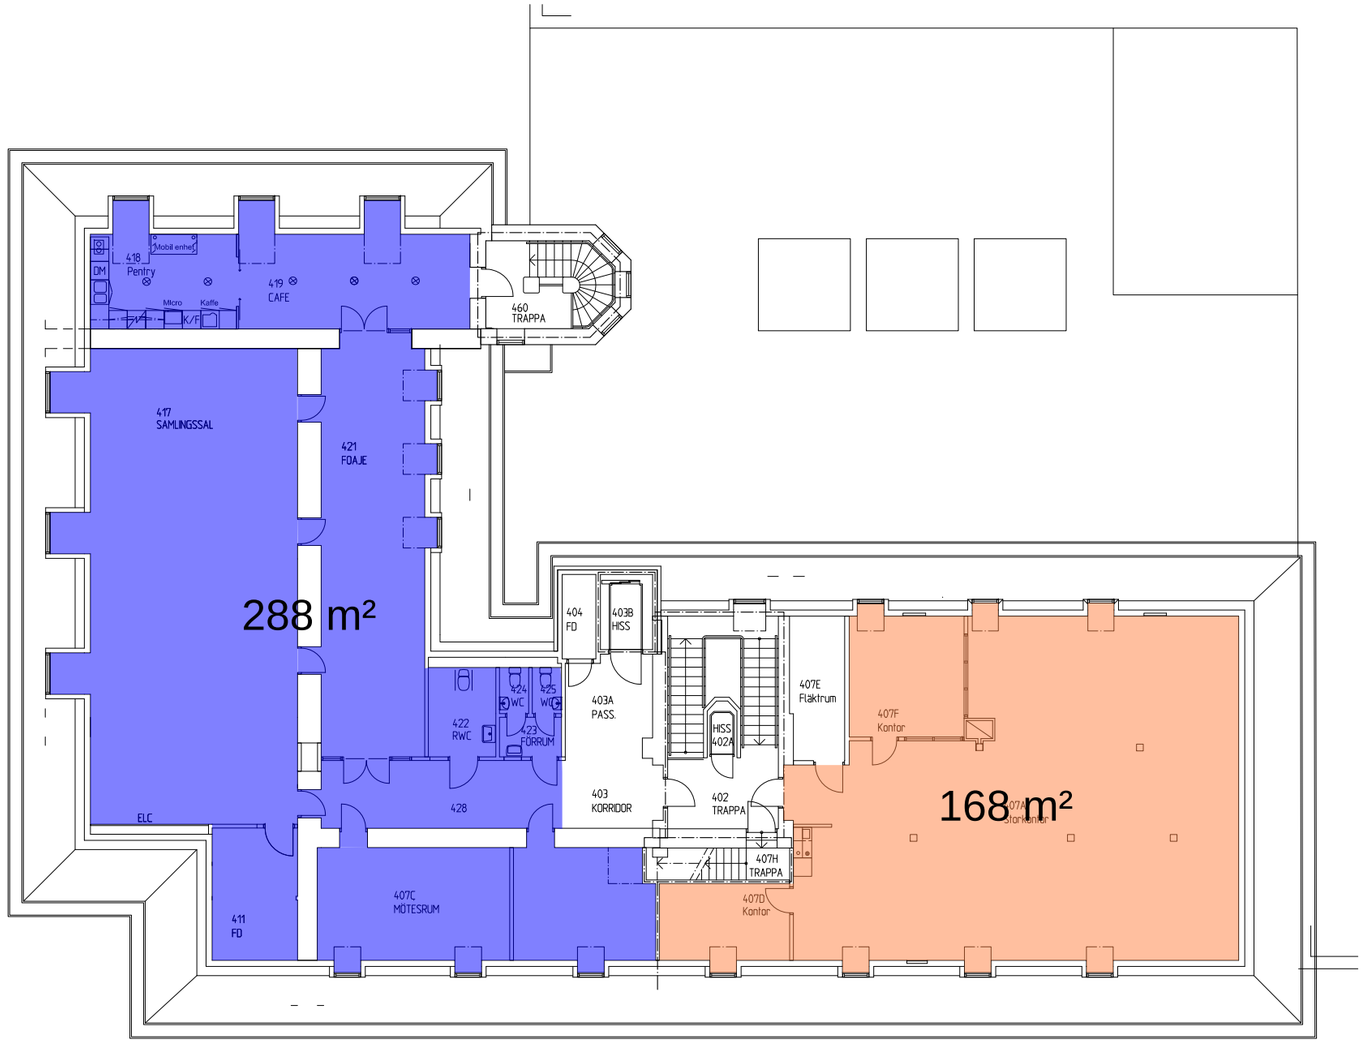


| BET | ANT | ÄNDRINGEN AVSER | SIGN | DATUM |
|---|---|---|---|---|

# Relationsritning

## Umeå

Swedbank


SWECO

SWECO Architects AB
Västra Norrlandsgatan 10B
Box 110, 901 03 Umeå
Tel 090-71 52 00, Fax 090-13 34 60


| UPPDRAG NR. | RITAD AV | HANDLÄGGARE |
|---|---|---|
| 3900079 | PEJV | P. JÄRVHOLM |
| DATUM | ANSVARIG | |
| 2012-10-31 | C. STENMARK | |

Kv. Odin nr 3, Umeå
Plan 5, Vån 3 tr

| SKALA | RITNINGSNUMMER | BET |
|---|---|---|
| 1:100. 1:200 | A 303:05 | |